MIEJSCOWY PLAN ZAGOSPODAROWANIA PRZESTRZENNEGO DLA CZĘŚCI TERENÓW POŁOŻONYCH NA OBSZARZE GMINY MILEJÓW

Załącznik Nr 8
do Uchwały Nr .....
Rady Gminy MilejÓW
z dnia .....

obręb: Milejów Osada

skala 1:1000

0 10 20 30 40 50 m

Układ współrzędnych: PUWG 2000 strefa 8 (EPSG:2179)
Plan miejscowy wykonano na kopii mapy zasadniczej w postaci wektorowej w skali 1:1000, pochodzacej z Wydziału Geodezji, Kartografii, Katastru i Gospodarki Nieruchomościami Starostwa Powiatowego
Data wykonania kopii:2024-03-21
Nr licencji: GK.6642.486.2024_0610_ P

LEGENDA

- granica obszaru objętego miejscowym planem zagospodarowania przestrzennego
- linie rozgraniczające tereny o różnym przeznaczeniu lub różnych zasadach zagospodarowania
- linia zabudowy nieprzekraczalna
- MWW — teren zabudowy mieszkaniowej wielorodzinnej wolnostojącej
- U — teren usług
- KR — teren drogi komunikacji wewnętrznej
- otulina Nadwieprzańskiego Parku Krajobrazowego
- pomniki przyrody
- obszar występowania Głównego Zbiornika Wód Podziemnych Nr 406 Lublin (Niecka Lubelska)
- teren pozostałości parku dworskiego w Milejowie-Osadzie, figurujący w gminnej ewidencji zabytków niewpisany do rejestru zabytków
- wymiarowanie odległości w metrach
- X — obszar negatywnie uzgodniony

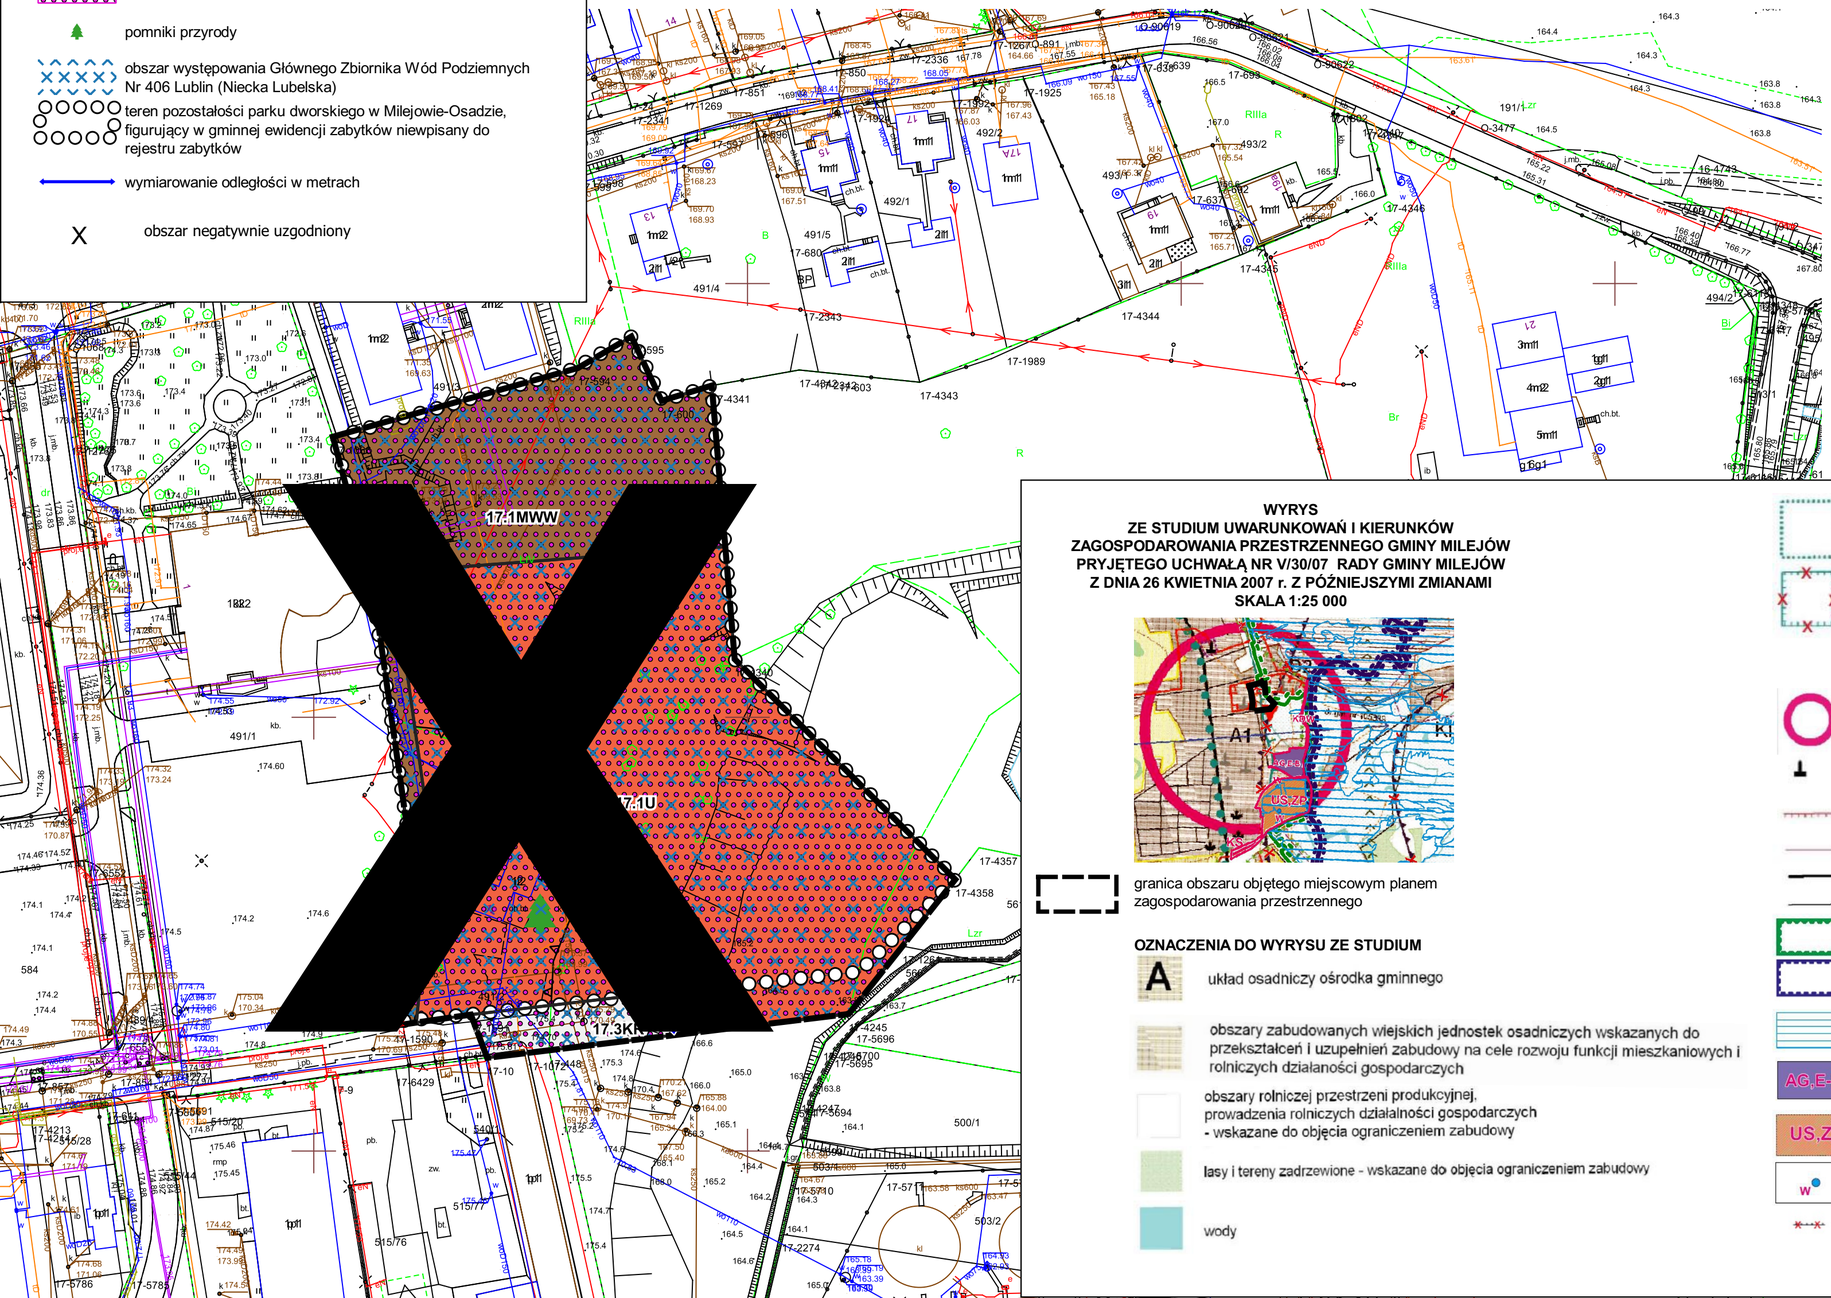

WYRYS
ZE STUDIUM UWARUNKOWAŃ I KIERUNKÓW ZAGOSPODAROWANIA PRZESTRZENNEGO GMINY MILEJÓW PRYJĘTEGO UCHWAŁĄ NR V/30/07 RADY GMINY MILEJÓW Z DNIA 26 KWIETNIA 2007 r. Z PÓŹNIEJSZYMI ZMIANAMI
SKALA 1:25 000

- granica obszaru objętego miejscowym planem zagospodarowania przestrzennego

OZNACZENIA DO WYRYSU ZE STUDIUM

- A — układ osadniczy ośrodka gminnego
- obszary zabudowanych wiejskich jednostek osadniczych wskazanych do przekształceń i uzupełnień zabudowy na cele rozwoju funkcji mieszkaniowych i rolniczych działalności gospodarczych
- obszary rolniczej przestrzeni produkcyjnej, prowadzenia rolniczych działalności gospodarczych - wskazane do objęcia ograniczeniem zabudowy
- lasy i tereny zadrzewione - wskazane do objęcia ograniczeniem zabudowy
- wody
- zewnętrzna granica otuliny Nadwieprzańskiego Parku Krajobrazowego
- ~~Nadwieprzański Park Krajobrazowy wskazane do objęcia zakazem zabudowy~~

OŚRODKI AKTYWNOŚCI GOSPODARCZEJ I OSADNICZEJ

- grupa I
- obiekty zabytkowe wpisane do rejestru zabytków
- strefy pośredniej ochrony konserwatorskiej
- przestrzenie publiczne (centra wsi)
- droga wojewódzka
- drogi gminne
- GRANICA NADWIEPRZAŃSKIEGO PARKU KRAJOBRAZOWEGO
- OBSZAR OCHRONY GŁÓWNEGO ZBIORNIKA WÓD PODZIEMNYCH NR 406/407 - PROPONOWANY
- GRANICE OBSZARÓW SZCZEGÓLNEGO ZAGROŻENIA POWODZIĄ WYZNACZONYCH NA PODSTAWIE MAP ZAGROŻENIA POWODZIĄ (2015 R.)
- AG,E-B — OBSZAR AKTYWNOŚCI GOSPODARCZEJ I ROZMIESZCZENIA URZĄDZEŃ WYTWARZAJĄCYCH ENERGIĘ Z ODNAWIALNYCH ŹRÓDEŁ O MOCY POWYŻEJ 100 kW (BIOELEKTROCIEPŁOWNIA Z INSTALACJĄ HYBRYDOWĄ) ZE STREFĄ OCHRONNĄ WRAZ Z OBSŁUGĄ KOMUNIKACYJNĄ
- US,ZP — TEREN SPORTU I REKREACJI
- W — UJĘCIE WODY
- ~~GRANICE GŁÓWNYCH ZBIORNIKÓW WÓD PODZIEMNYCH (GZWP)~~